

Kreis Kempen.

Gemarkung Dülken ~~Land~~ Obz. 241.

Flur 2.

in 5 Blättern.

Maßstab 1:1250.

Abgezeichnet durch *Krapohl.*

Für die Richtigkeit


Düsseldorf, den 11. August 1904.

Der Katasterinspektor

M. Kr.

Außer Gebrauch gesetzt

Gemarkung Süchteln, Flur G. Bl. 3

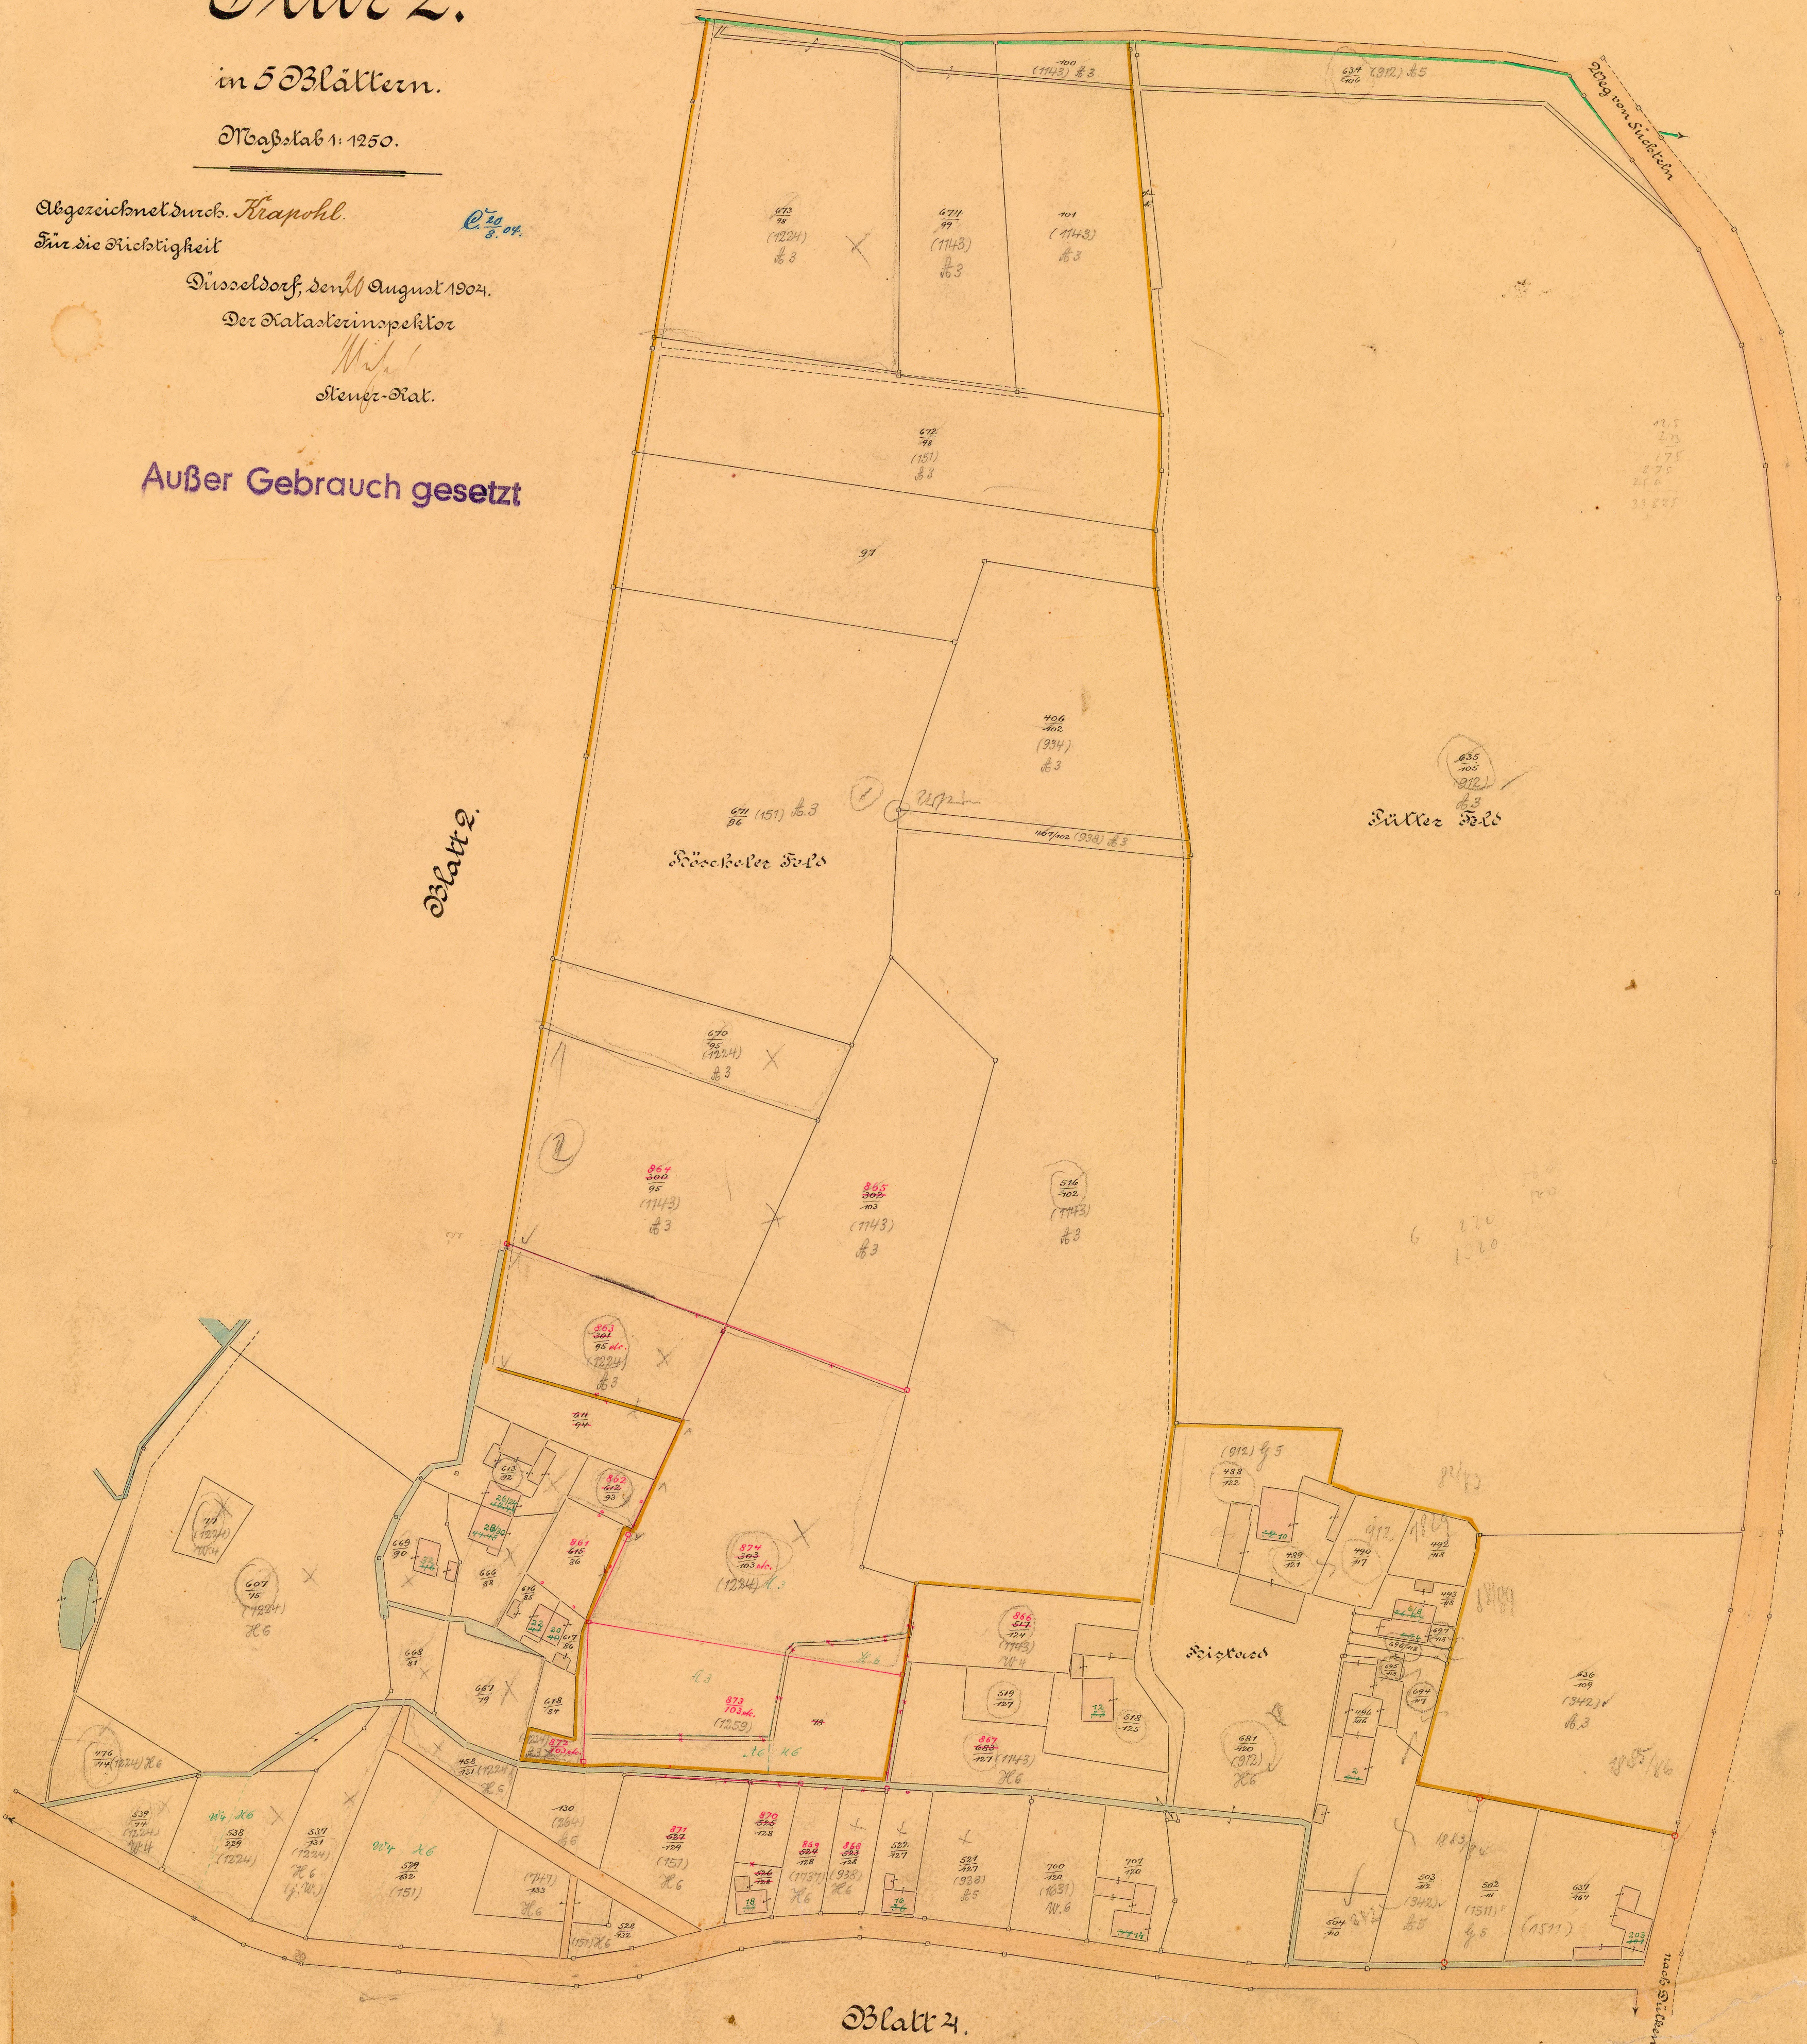

Blatt 2.

Blatt 4.

Flur 2.

Außer Gebrauch gesetzt

Dülken ~~Land~~ Obz. 241. Flur 2. Blatt 1.

Dülken L.
Flur 2
Blatt 1